


R E V I S I O N S	
NO.	DESCRIPTION

TRIBUNAL GENERAL DE JUSTICIA
 OFICINA DE ADMINISTRACION DE LOS TRIBUNALES
 DIRECTORIA DE ADMINISTRACION
 OFICINA DE ADMINISTRACION Y CONSERVACION DE LOCALES


APPROVED BY: _____ APPROVED SIGN: _____ APPROVED DATE: _____

PROJECT NAME:	OAT - PISO 15 - DIRECTORES
PROJECT LOCATION:	AS-BUILT Y PROPUESTO
DRAWING DESCRIPTIONS:	AS-BUILT Y PROPUESTO
SHEET NO.:	4
OF:	12
GERENTE DE PROYECTO:	OSCAR HERNANDEZ
PROYECTO DATE:	SEPT 2024
CHECKED BY:	DANIEL PADILLA
DRAWING DATE:	SEPT 2024
DRAWING BY:	PETER RUBI
FILE NAME:	
DRAWING SCALE:	3/16"=1'-0"


AS-BUILT - (PISO 15)
 ESCALA: 3/8"=1'-0"

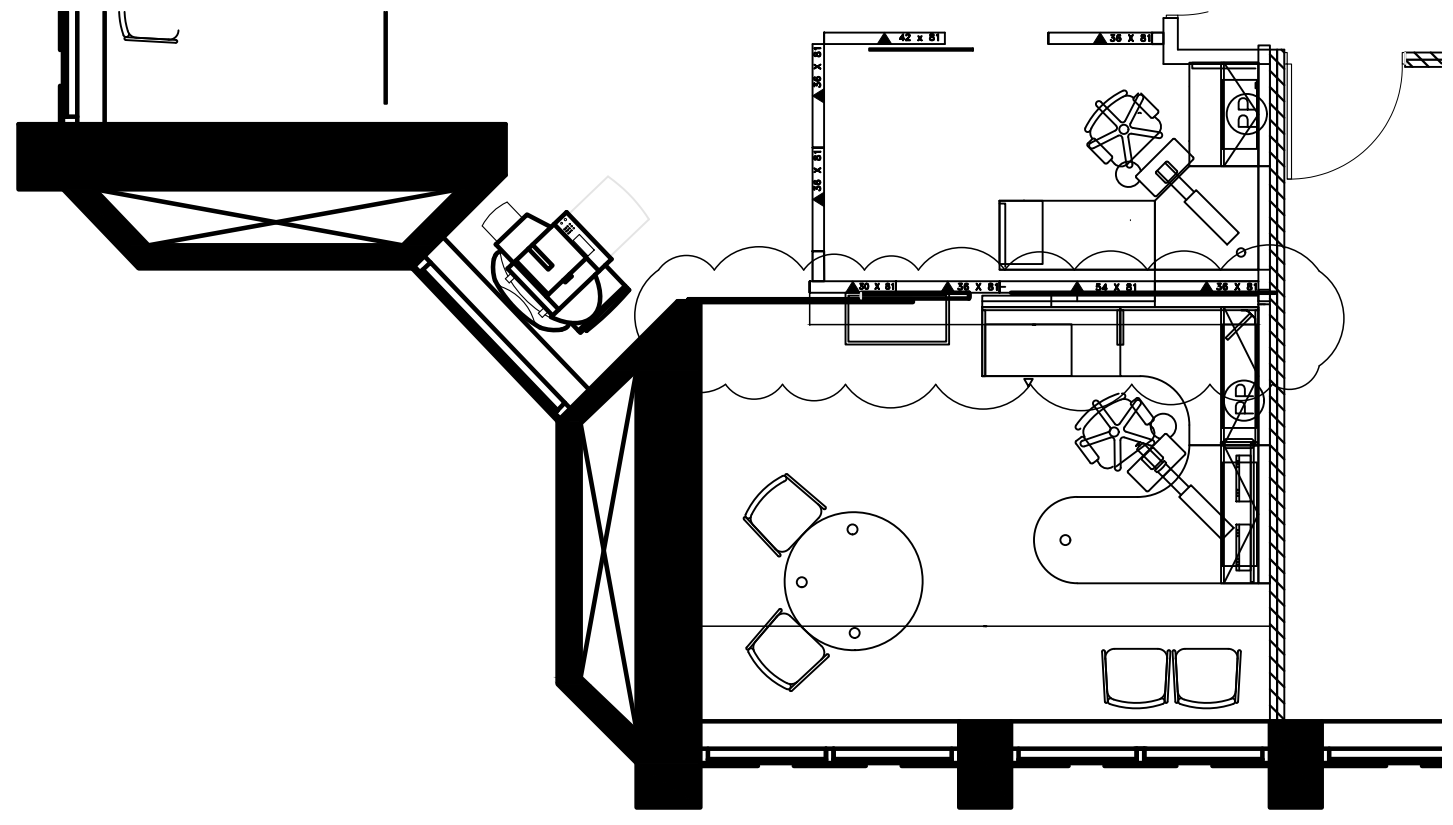

PLANO DE PROPUESTO (PISO 15)
 ESCALA: 3/8"=1'-0"

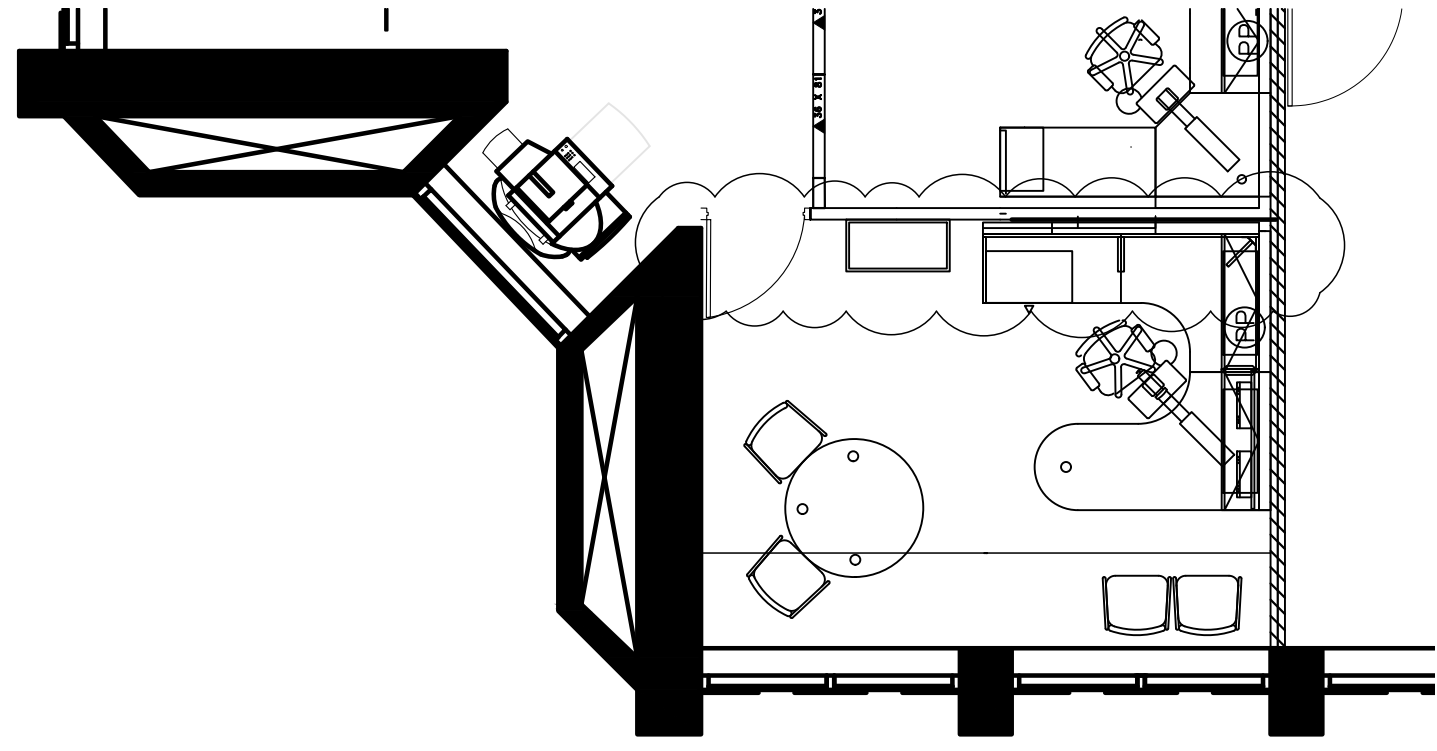

8'-0"

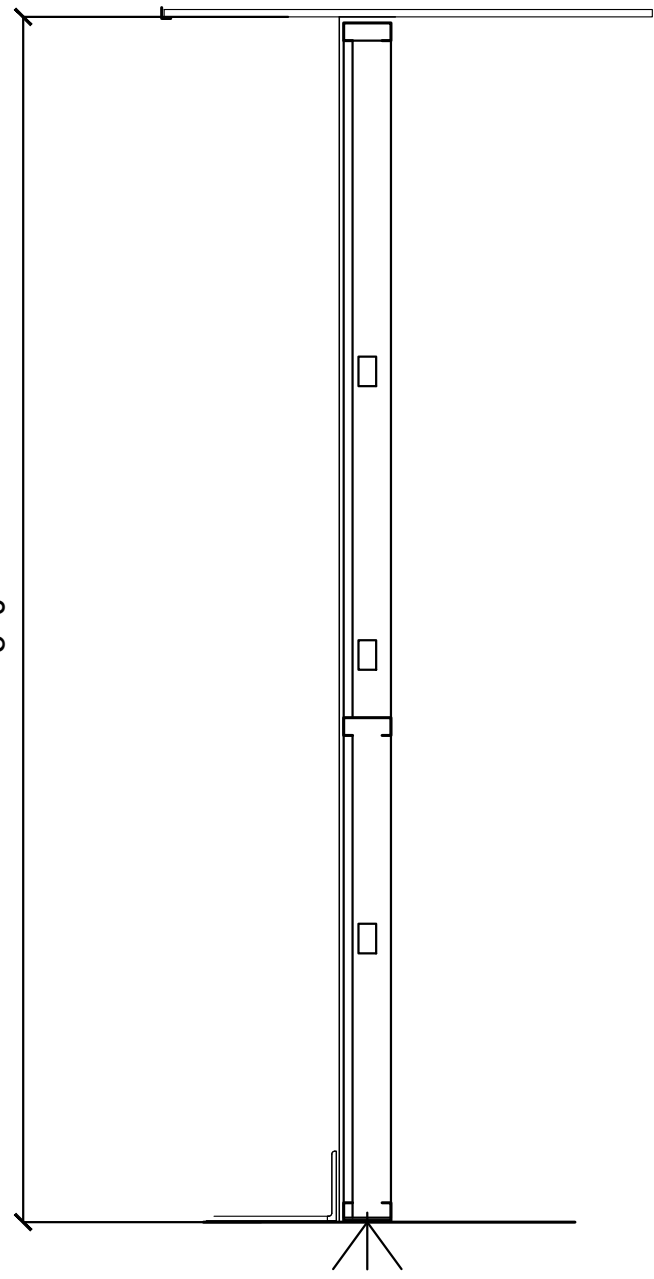

ELEVACION DE PARED GYPSUM BOARD
 NO A ESCALA