


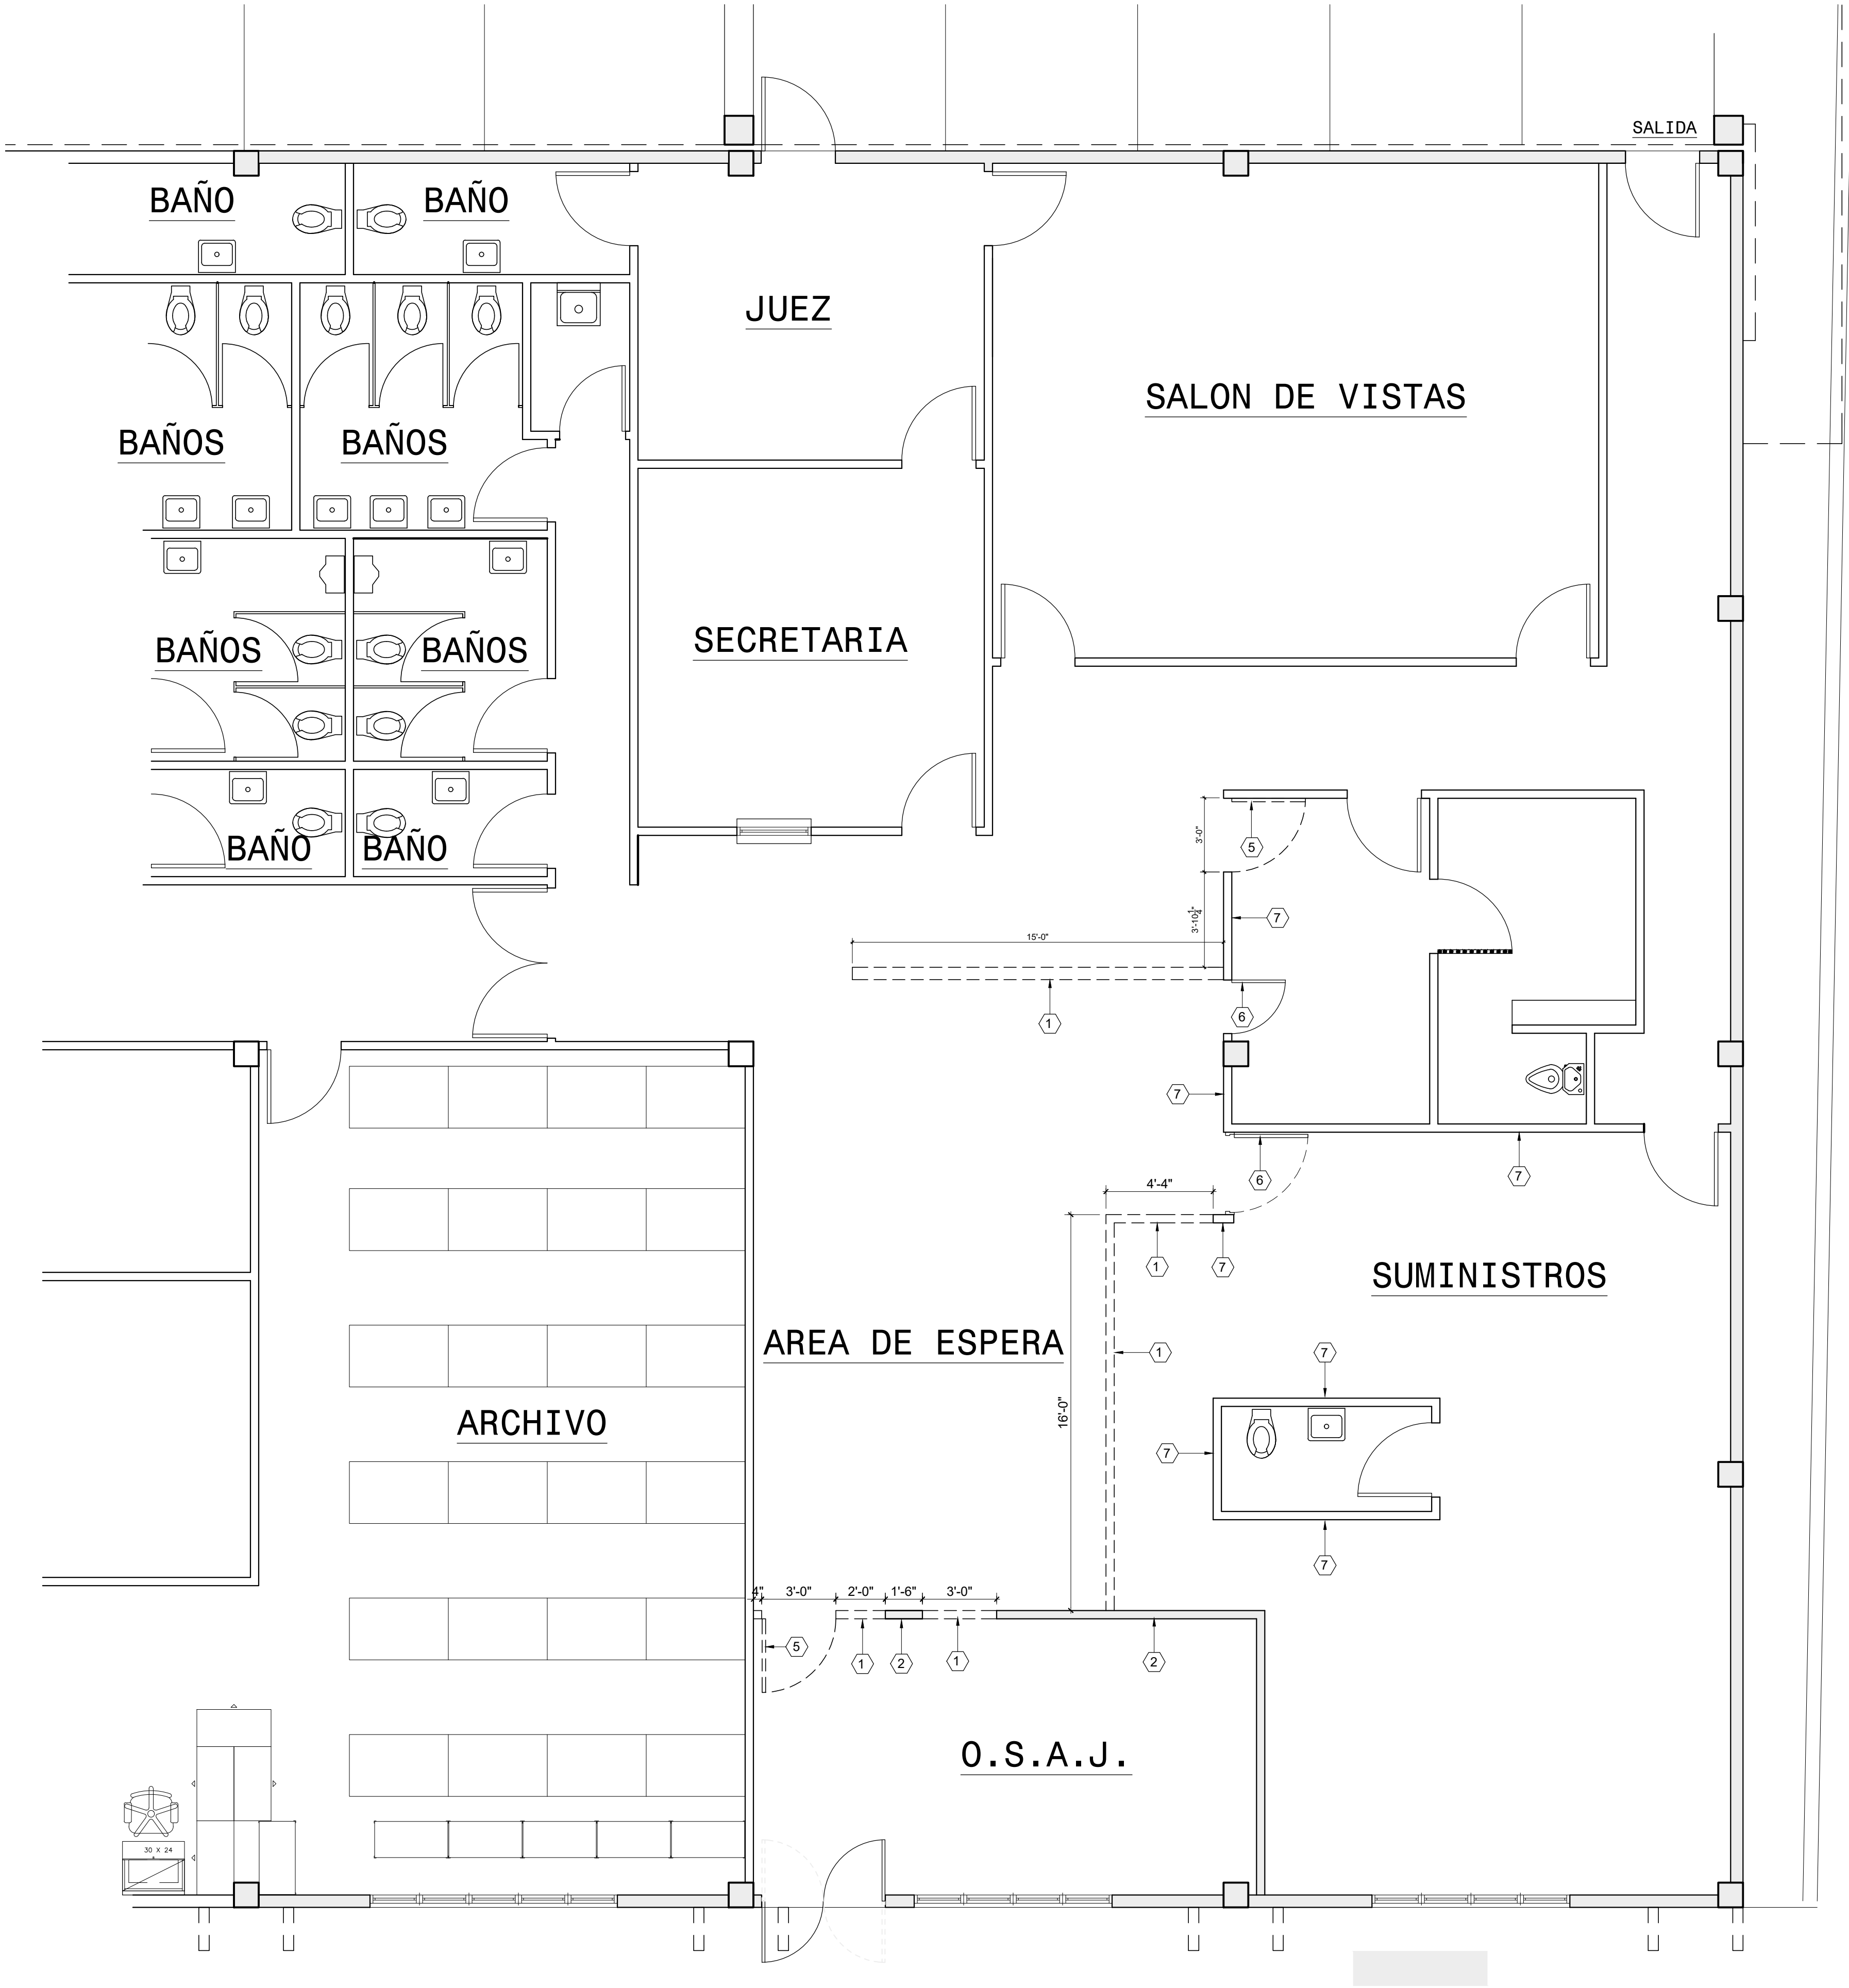

AS-BUILT for FIRST FLOOR PLAN
SCALE 1/8"=1'-0"

LEYENDA:

- 1 [Dashed line symbol] PARED DE GYPSUM BOARD A DEMOLER
- 2 [Solid grey rectangle symbol] COLUMNA O PARED DE HORMIGÓN A PERMANECER
- 3 [Hatched rectangle symbol] PARED DE BLOQUE A PERMANECER
- 4 [Double line symbol] CRISTAL FIJO A PERMANECER
- 5 [Dashed arc symbol] PUERTA EXISTENTE A REMOVE
- 6 [Solid arc symbol] PUERTA EXISTENTE A PERMANECER
- 7 [Solid rectangle symbol] PARED DE GYPSUM BOARD A PERMANECER
- 8 [Hatched rectangle symbol] VENTANILLA A DEMOLER

AT

R E V I S I O N S	
NO.	DESCRIPTION

TRIBUNAL GENERAL DE JUSTICIA
OFICINA DE ADMINISTRACION DE LOS TRIBUNALES
DIRECTORIA DE ADMINISTRACION
OFICINA DE ADMINISTRACION Y CONSERVACION DE LOCALES

APPROVED BY: _____ APPROVED SIGN: _____ APPROVED DATE: _____

DIGITALIZACION PLANOS DE INSTALACIONES DEL T.G.J.
CENTRO JUDICIAL DE AIBONITO, AIBONITO
PLANTA EXISTENTE DEL PRIMER PISO

PROYECTO DE PROYECTO:
ING. JOSE MORENO
R. OVIEDO
0201-01-FIRST FLOOR AS-BUILT.dwg

PROYECTO DATE: 22-Ago-2008
PRINTING DATE: 18-JULIO-2016
DRAWING SCALE: 1/8"=1'-0"

EX-01