


AS-BUILT
AREA DEL VAGON - PLANTA DE PISO
TPI TOA ALTA

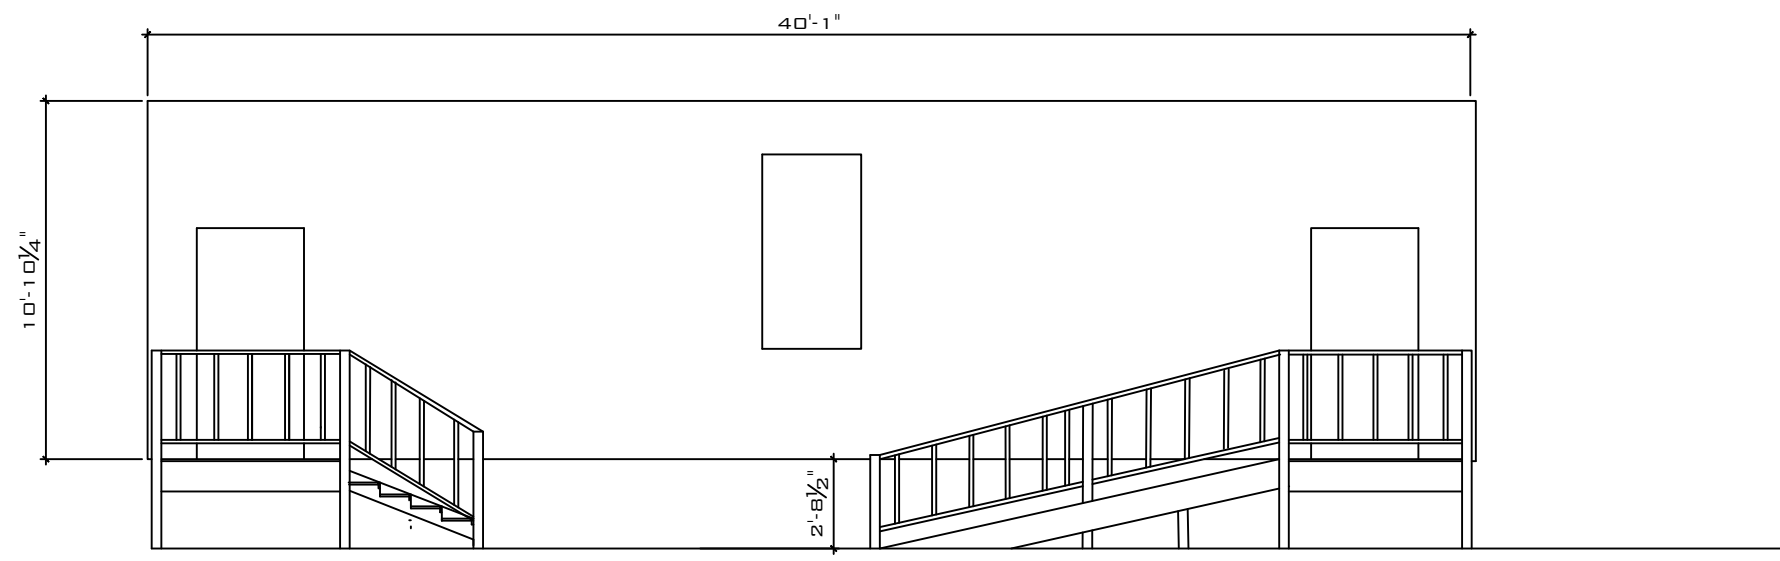

AS-BUILT - ELEVACION FRONTAL

R E V I S I O N S		
NO.	DESCRIPTION	DATE

TRIBUNAL GENERAL DE JUSTICIA
OFICINA DE ADMINISTRACIÓN DE LOS TRIBUNALES
DIRECTORÍA DE ADMINISTRACIÓN
DIVISIÓN DE LOCALES Y SERVICIOS ESPECIALES

APPROVED BY: _____
APPROVED DATE: _____

PROJECT NAME:	ESCALERAS Y RAMPA NUEVO
PROJECT LOCATION:	VAGON TRIBUNAL DE PRIMERA INSTANCIA, TOA ALTA P.R.
DRAWING DESCRIPTION:	AS - BUILT
DATE:	1
BY:	JOEL CARRÓN
CHECKED BY:	PETER RUIB
DRAWING DATE:	NOVIEMBRE 2021
PRINTING DATE:	3/8 21-0"
DRAWING SCALE:	
FILE NAME:	